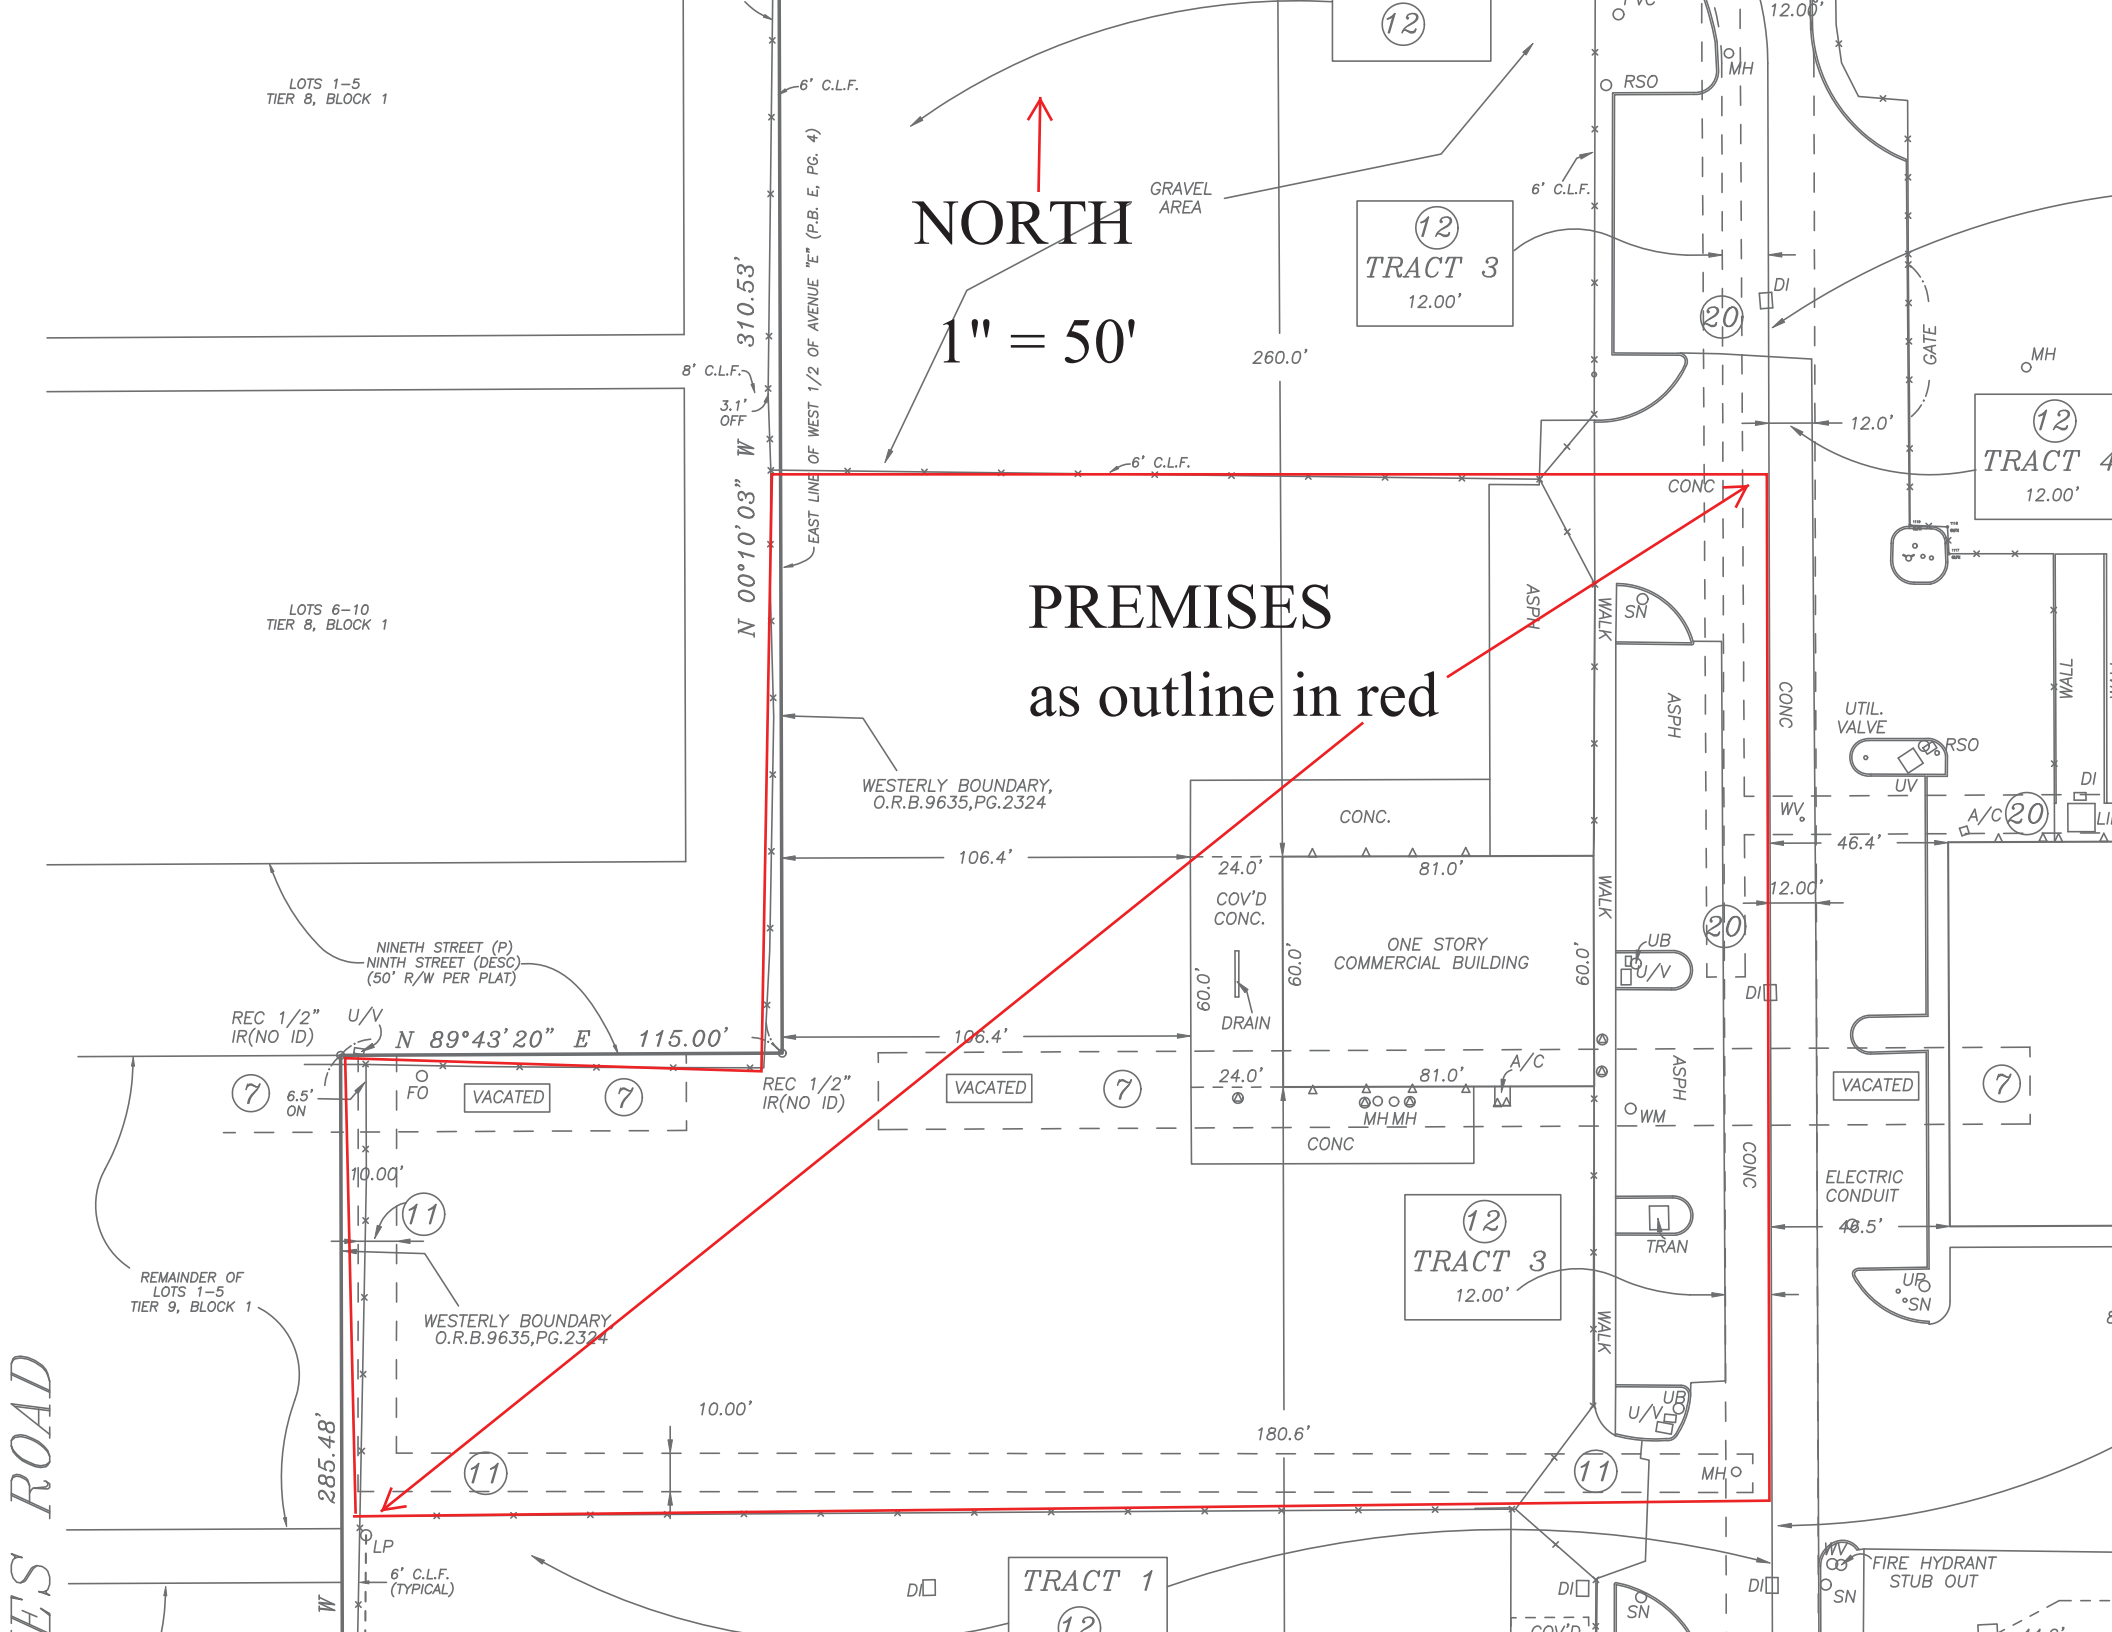
NORTH
1" = 50'
PREMISES
as outline in red
LOTS 1–5
TIER 8, BLOCK 1
LOTS 6–10
TIER 8, BLOCK 1
REMAINDER OF
LOTS 1–5
TIER 9, BLOCK 1
EAST LINE OF WEST 1/2 OF AVENUE "E" (P.B. E, PG. 4)
N 00°10'03" W
310.53'
285.48'
N 89°43'20" E
115.00'
NINETH STREET (P)
NINTH STREET (DESC)
(50' R/W PER PLAT)
WESTERLY BOUNDARY,
O.R.B.9635,PG.2324
REC 1/2"
IR(NO ID)
U/V
6' C.L.F.
8' C.L.F.
3.1'
OFF
6' C.L.F.
(TYPICAL)
GRAVEL
AREA
TRACT 3
12.00'
TRACT 1
TRACT 4
260.0'
106.4'
24.0'
81.0'
COV'D
CONC.
DRAIN
60.0'
CONC.
ONE STORY
COMMERCIAL BUILDING
VACATED
10.00'
180.6'
46.4'
12.00'
12.0'
ASPH
WALK
CONC
WALL
GATE
UTIL.
VALVE
ELECTRIC
CONDUIT
FIRE HYDRANT
STUB OUT
MH
RSO
DI
UB
U/V
SN
WM
TRAN
A/C
UV
WV
LP
FO
6.5'
ON